


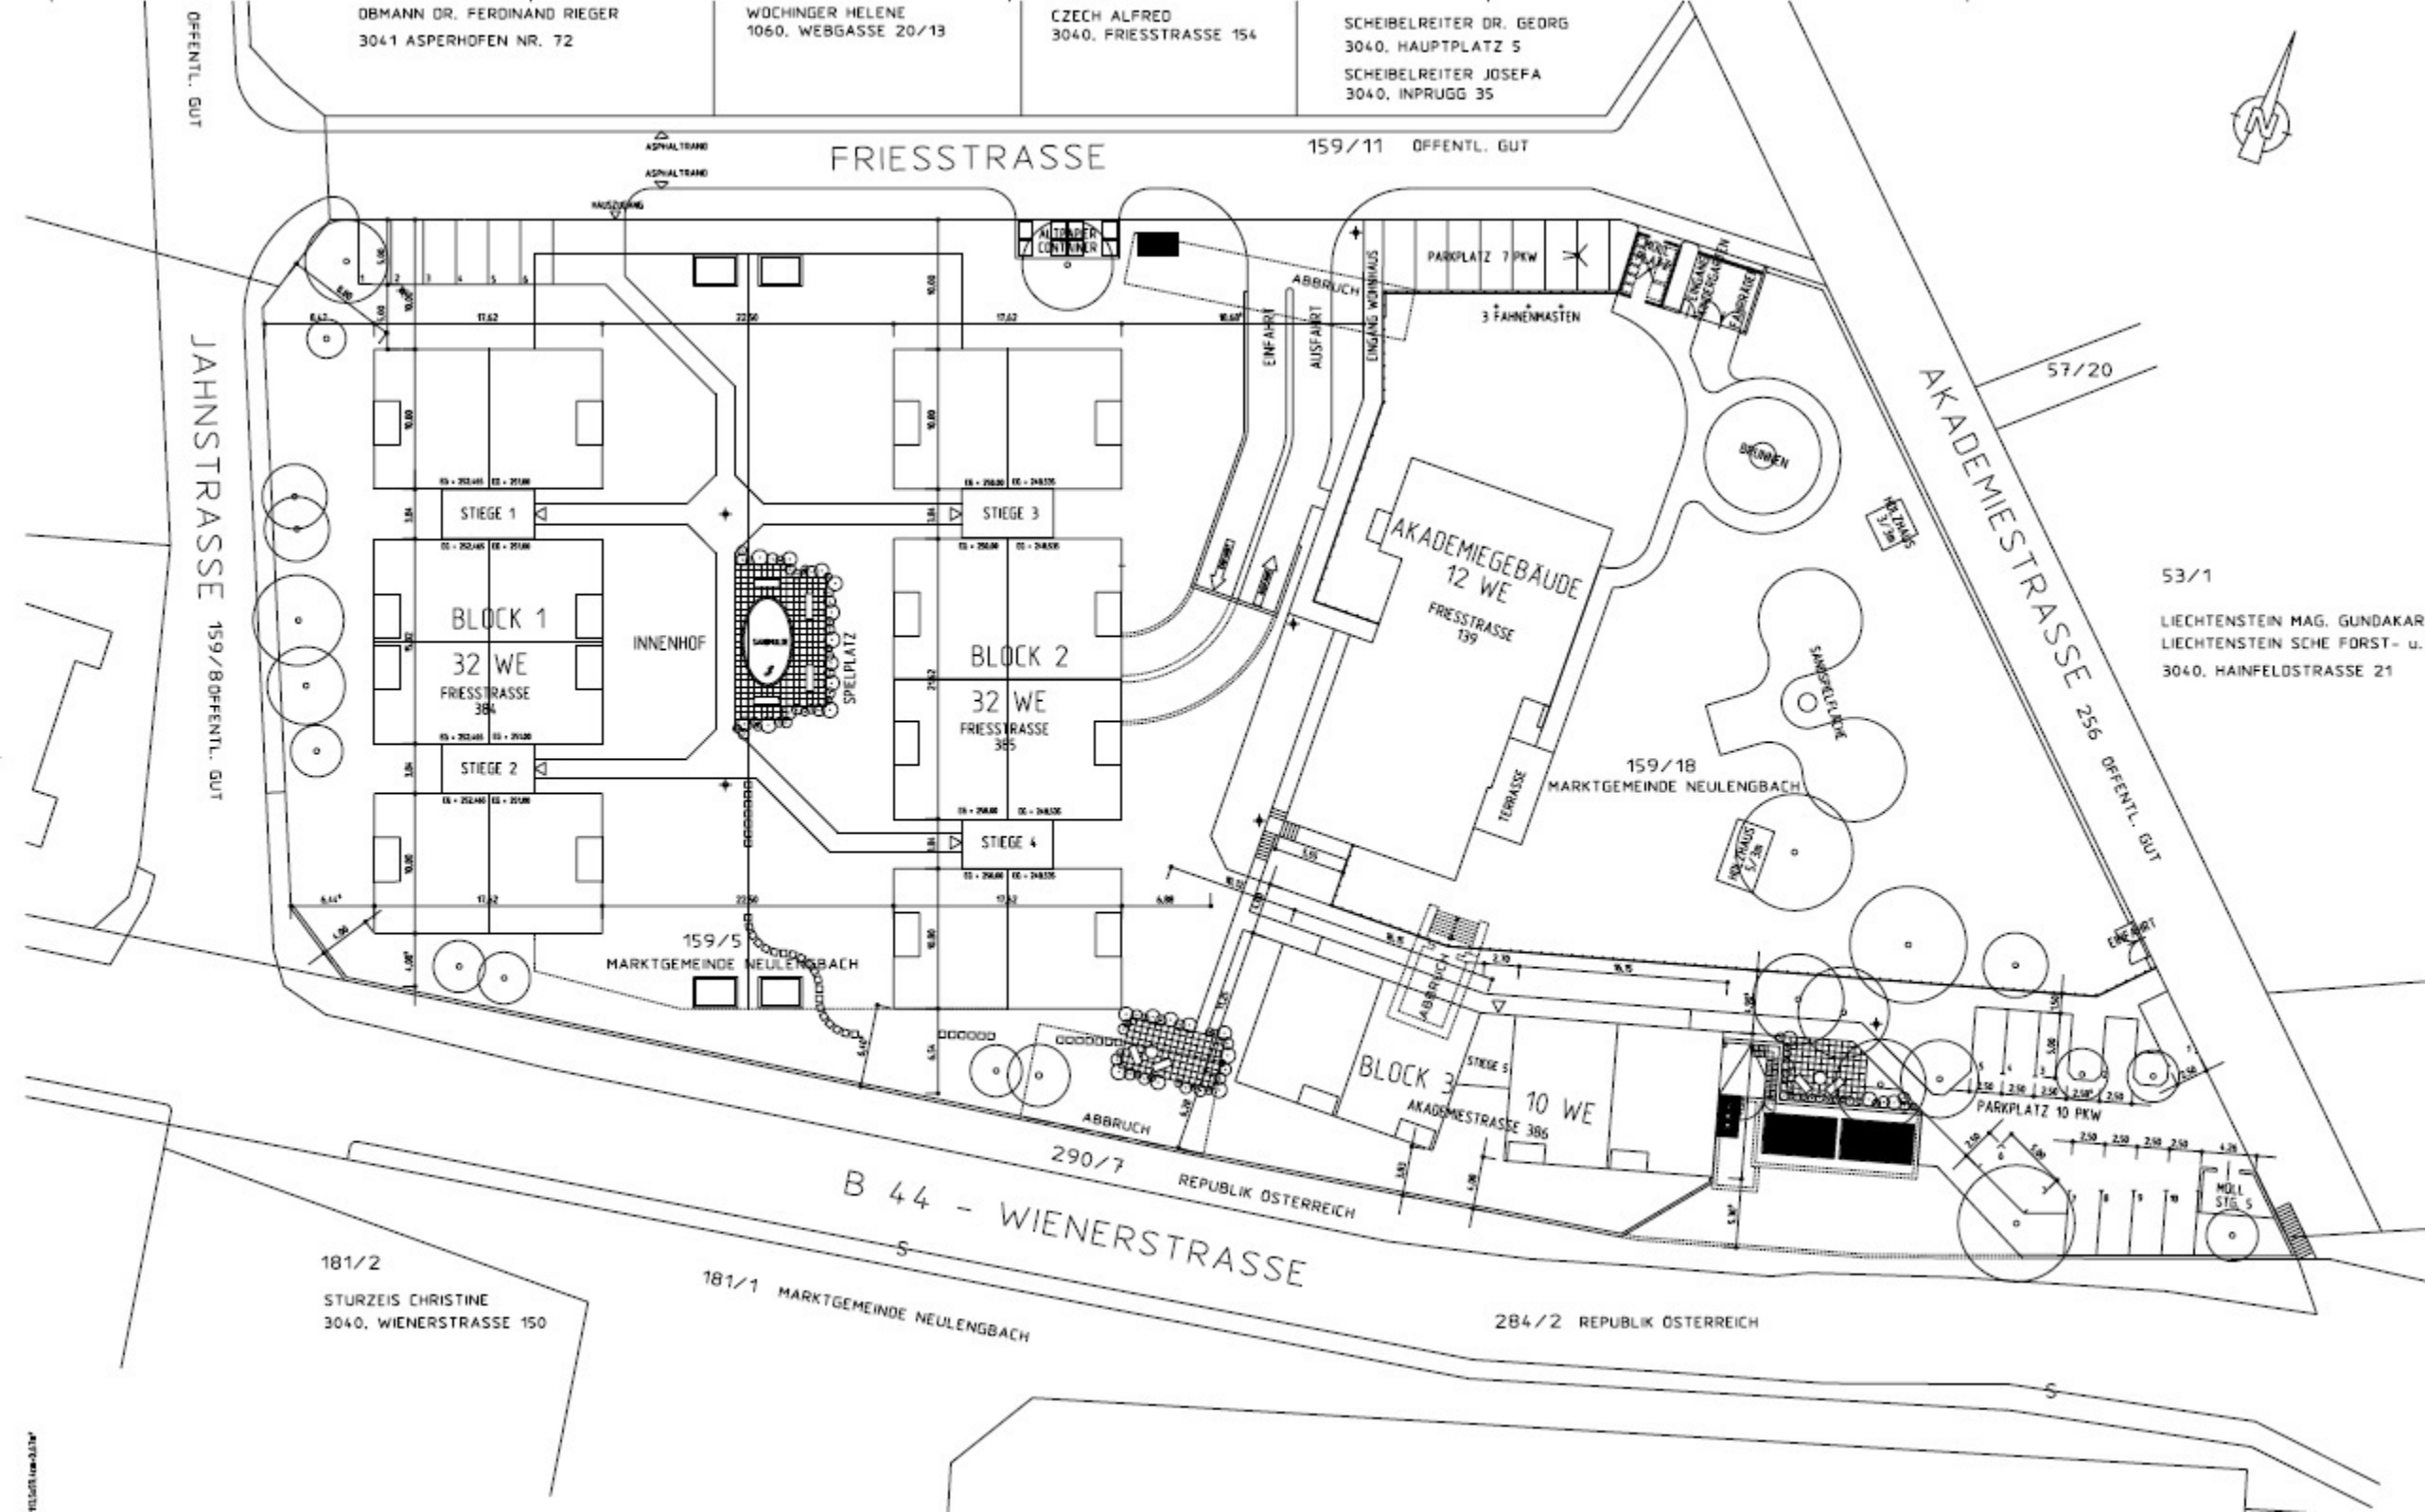

BESTANDSPLAN ZUM EINREICHPLAN

ZUM UMBAU DER EHEMALIGEN ÖBB - AKADEMIE
ZU EINEM KINDERGARTEN MIT 4 GRUPPEN, SOWIE
ZU 12 WOHNHEIMEN, IN 3040 NEULENBACH,
GR.ST.NR. 159/18, BR.EZ. 499, KG. NEULENBACH
FÜR DIE

alpenland
GEN. BAU- u. WIRTSCH. INGENIEURGESAMTSCHAFT
1010 WIEN, SALZTORGASSE 8

LAGEPLAN

M 1:200

BAUWERBER

GRUNDEIGENTUMER

PLANVERFASSER



ES WIRD BESTÄTIGT, DASS DER BESTANDSPLAN MIT
DER TATSÄCHLICHEN AUSFÜHRUNG IDENT. IST.