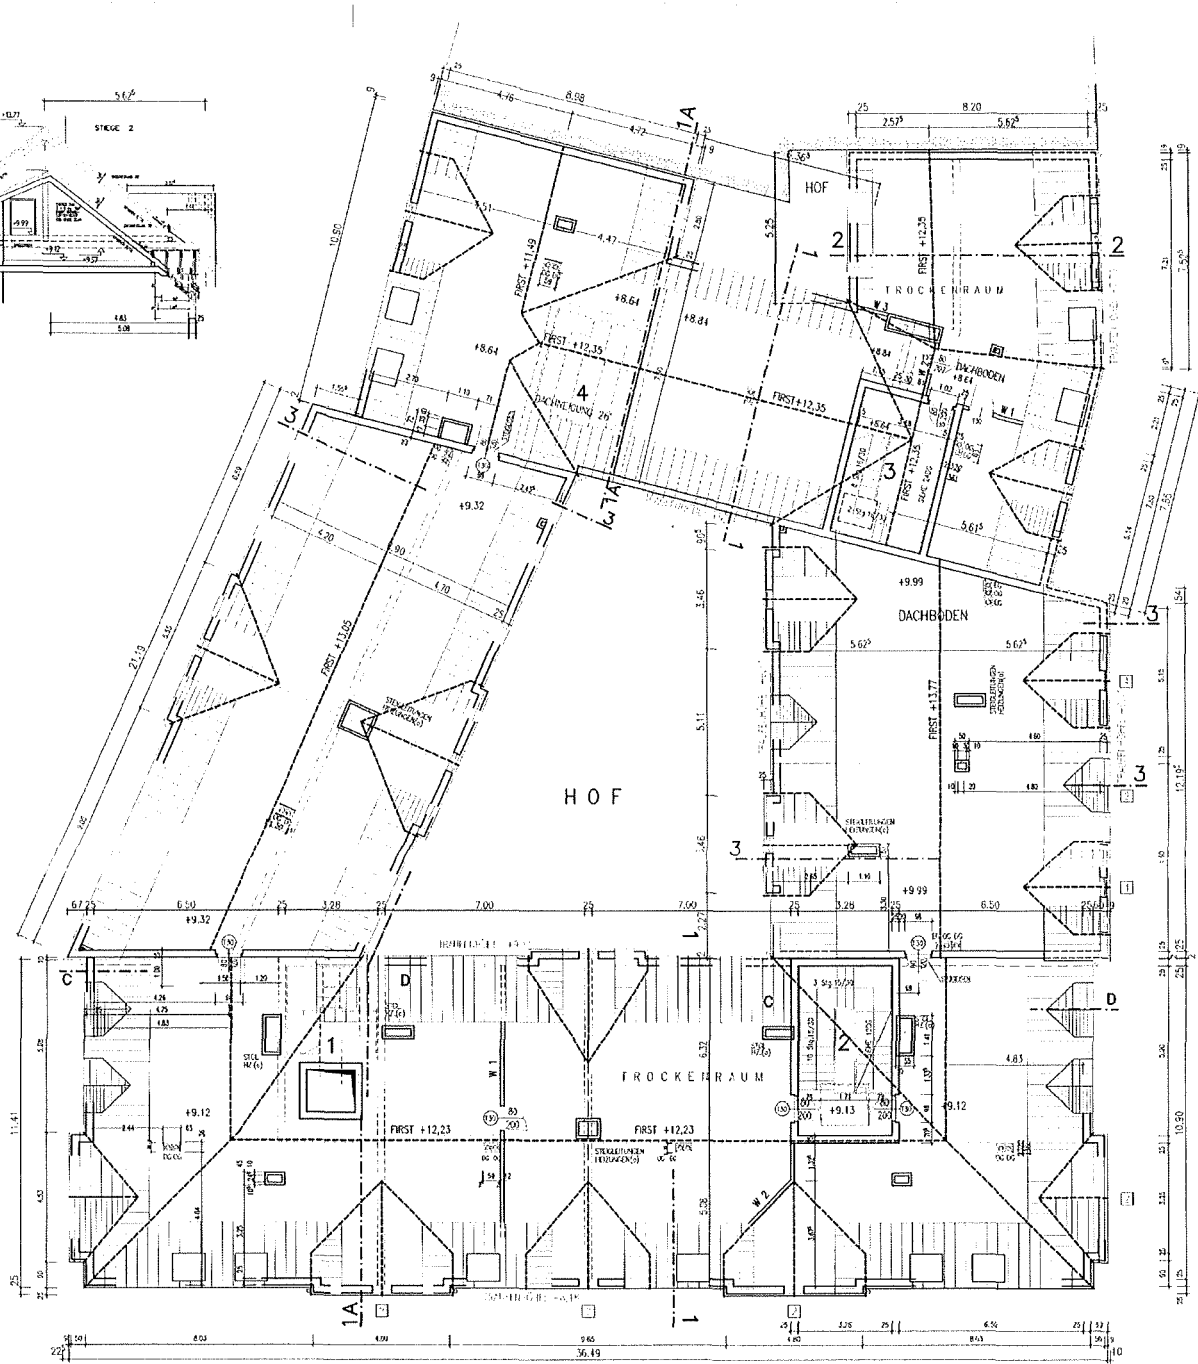
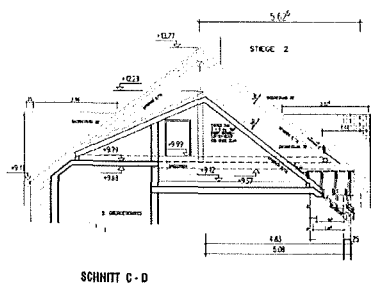


ANMERKUNGEN	FREIGABEVERMERKE
DATUM	NAMEN

ALPENLAND

WOHNHAUS YBBS VII STIEGE
 Bürgerspitalplatz I-IV

BESTANDSPLAN DACHBODEN

MASSTAB M = 1 : 100

PROJEKTOR 9604 **GEZEICHNET WB** **DATUM 9.9.1999** **PLAN NR. B-05**

ARCHITECT MAG. ANH. ENG. ERNST DÜSS
